


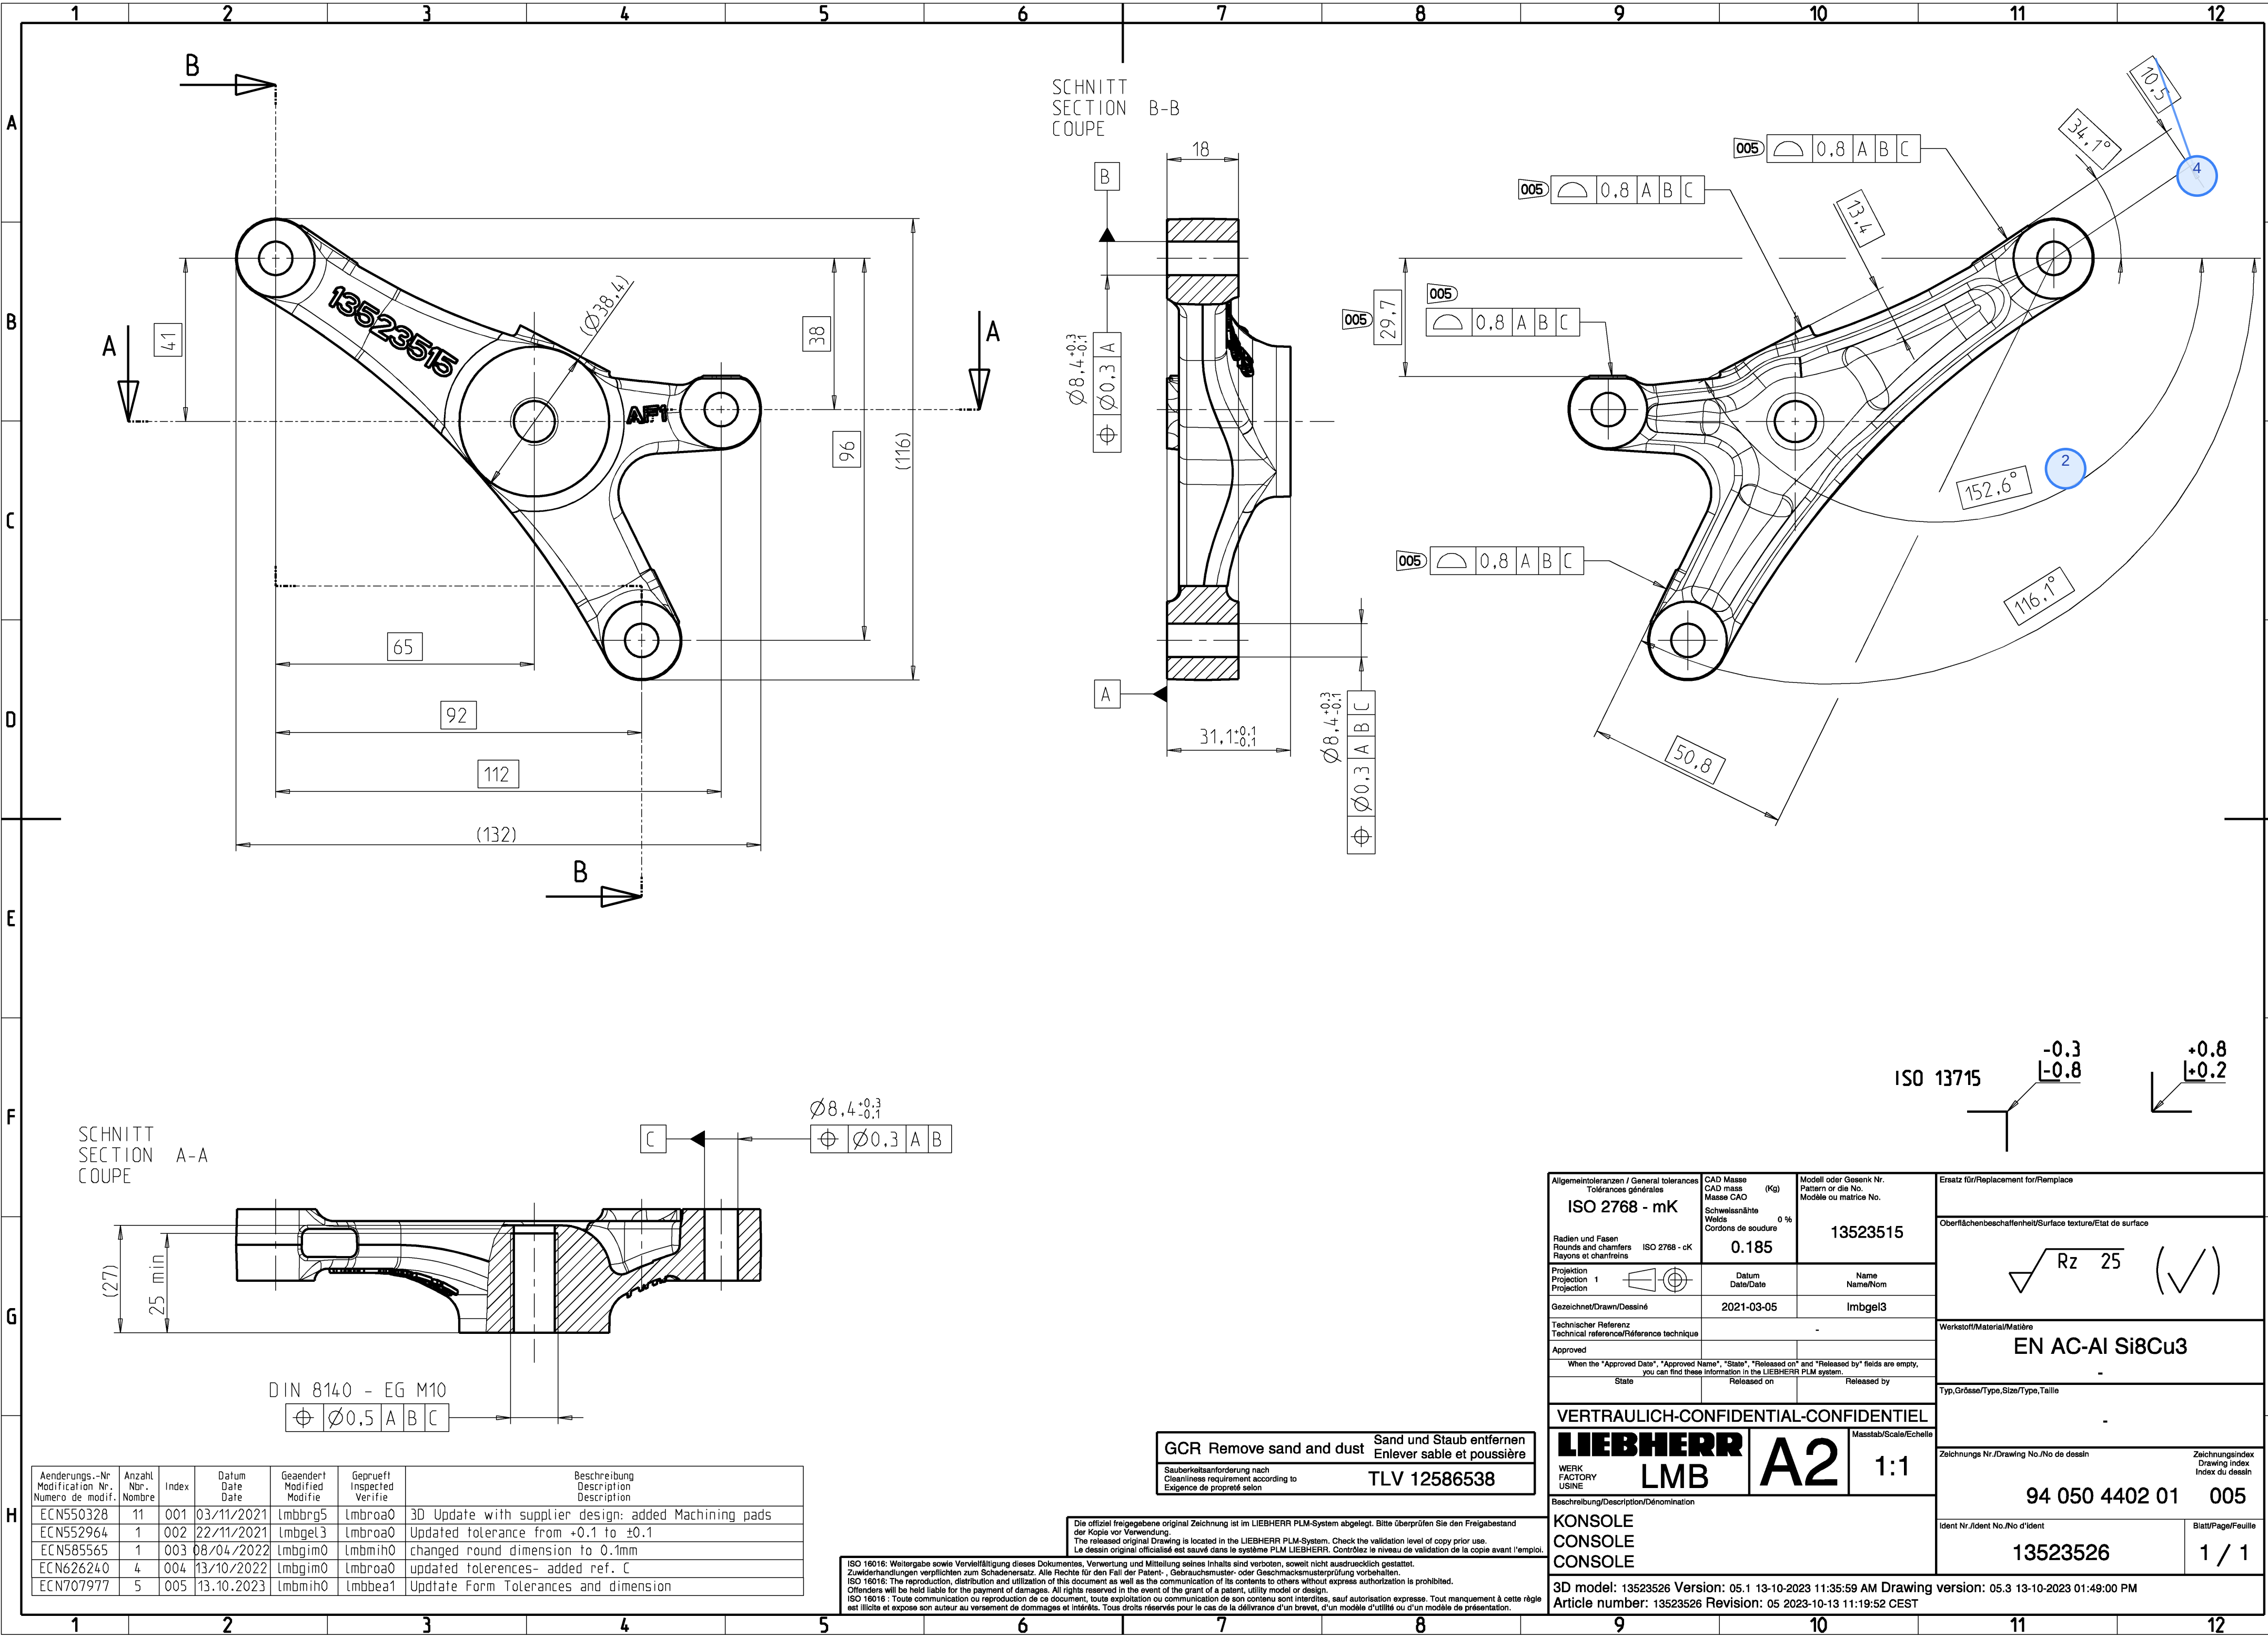

Aenderungs-Nr. Modification Nr. Numero de modif.	Anzahl Nbr. Nombre	Index	Datum Date Date	Geändert Modified Modifié	Gepueft Inspected Verifié	Beschreibung Description Description
ECN550328	11	001	03/11/2021	lmbbrg5	lmbroa0	3D Update with supplier design: added Machining pads
ECN552964	1	002	22/11/2021	lmbgel3	lmbroa0	Updated tolerance from +0.1 to ±0.1
ECN585565	1	003	08/04/2022	lmbgim0	lmbmi0	changed round dimension to 0.1mm
ECN626240	4	004	13/10/2022	lmbgim0	lmbroa0	updated tolerances- added ref. C
ECN707977	5	005	13.10.2023	lmbmi0	lmbbea1	Update Form Tolerances and dimension

GCR Remove sand and dust	Sand und Staub entfernen Enlever sable et poussière
Sauberkeitsanforderung nach Cleanliness requirement according to Exigence de propreté selon	TLV 12586538

Die offiziell freigegebene original Zeichnung ist im LIEBHERR PLM-System abgelegt. Bitte überprüfen Sie den Freigabestatus der Kopie vor Verwendung.
The released original Drawing is located in the LIEBHERR PLM System. Check the validation level of copy prior use.
Le dessin original officialisé est sauvegardé dans le système PLM LIEBHERR. Contrôlez le niveau de validation de la copie avant l'emploi.

ISO 18016: Weitergabe sowie Vervielfältigung dieses Dokumentes, Verwertung und Mitteilung seines Inhalts sind verboten, soweit nicht ausdrücklich gestattet.
Zuwendungen verpflichten zum Schadenersatz. Alle Rechte für den Fall der Patent-, Gebrauchsmuster- oder Geschmackschutzprüfung vorbehalten.
ISO 18016: The reproduction, distribution and utilization of this document as well as the communication of its contents to others without express authorization is prohibited.
Offenders will be held liable for the payment of damages. All rights reserved in the event of the grant of a patent, utility model or design.
ISO 18016 : Toute communication ou reproduction de ce document, toute exploitation ou communication de son contenu sont interdites, sauf autorisation expresse. Tout manquement à cette règle est illégal et expose son auteur au versement de dommages et intérêts. Tous droits réservés pour le cas de la délivrance d'un brevet, d'un modèle d'utilité ou d'un modèle de présentation.

Algemeintoleranzen / General tolerances Tolérances générales ISO 2768 - mK	CAD Masse CAD mass Masse CAO (Kg) 0.185	Modell oder Geseenk Nr. Pattern or die No. Modèle ou matrice No. 13523515	Ersetz für/Replacement for/Remplace
Radialen und Fasen Rounds and chamfers Rayons et chanfreins	ISO 2768 - cK		Oberflächenbeschaffenheit/Surface texture/Etat de surface Rz 25 (✓)
Projektion Projection 1 Projection	Datum Date/Date	Name Name/Nom	Werkstoff/Material/Matière EN AC-AI Si8Cu3
Gezeichnet/Drawn/Dessiné	2021-03-05	lmbgel3	Typ, Größe/Type, Size/Type, Taille -
Technischer Referenz Technical reference/Référence technique	-	-	Zeichnungs-Nr./Drawing No./No de dessin 94 050 4402 01
Approved			Blatt/Page/Feuille 1 / 1
When the "Approved Date", "Approved Name", "State", "Released on" and "Released by" fields are empty, you can find this information in the LIEBHERR PLM system.	State	Released on	Released by
VERTRAULICH-CONFIDENTIAL-CONFIDENTIEL			
LIEBHERR	LMB	A2	1:1
Werk FACTORY USINE			
Beschreibung/Description/Dénomination KONSOLE CONSOLE CONSOLE			
3D model: 13523526 Version: 05.1 13-10-2023 11:35:59 AM Drawing version: 05.3 13-10-2023 01:49:00 PM Article number: 13523526 Revision: 05 2023-10-13 11:19:52 CEST			