
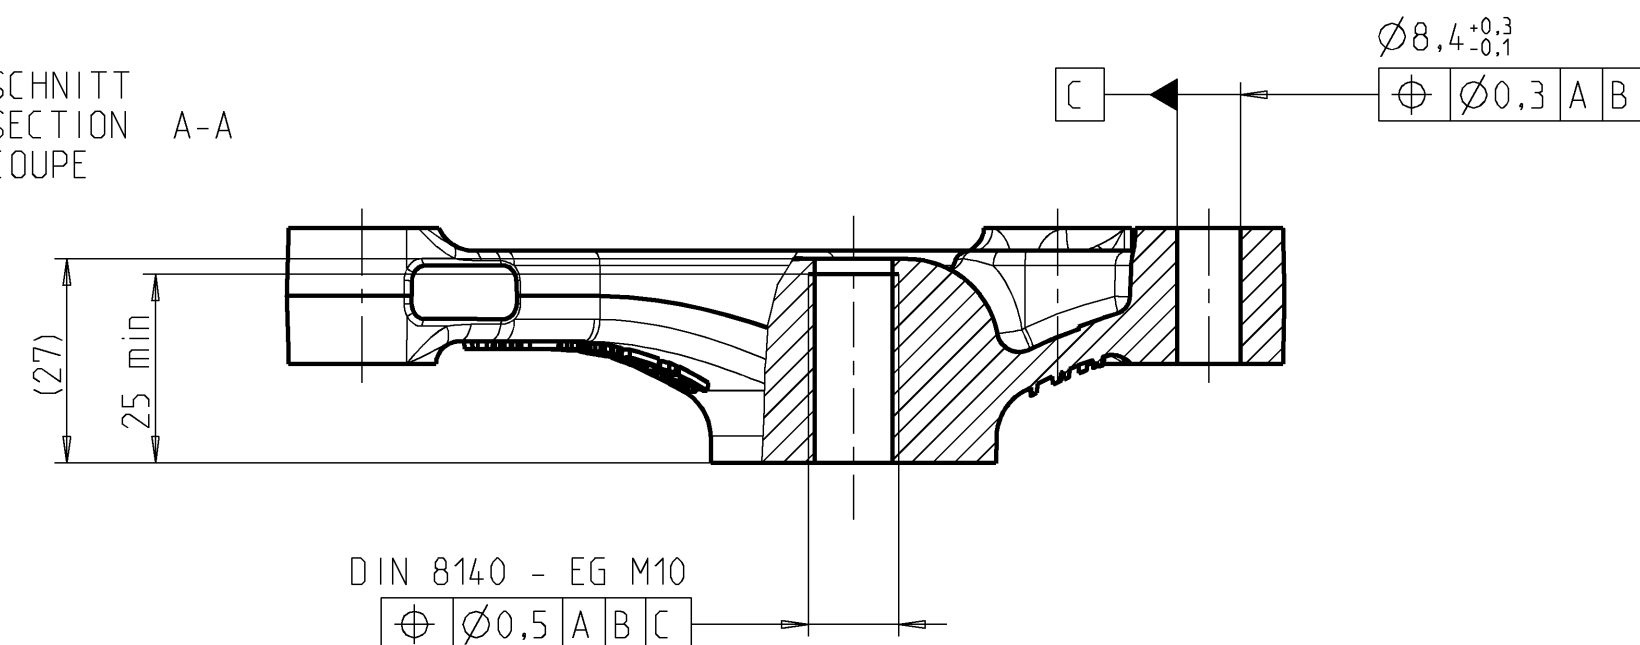


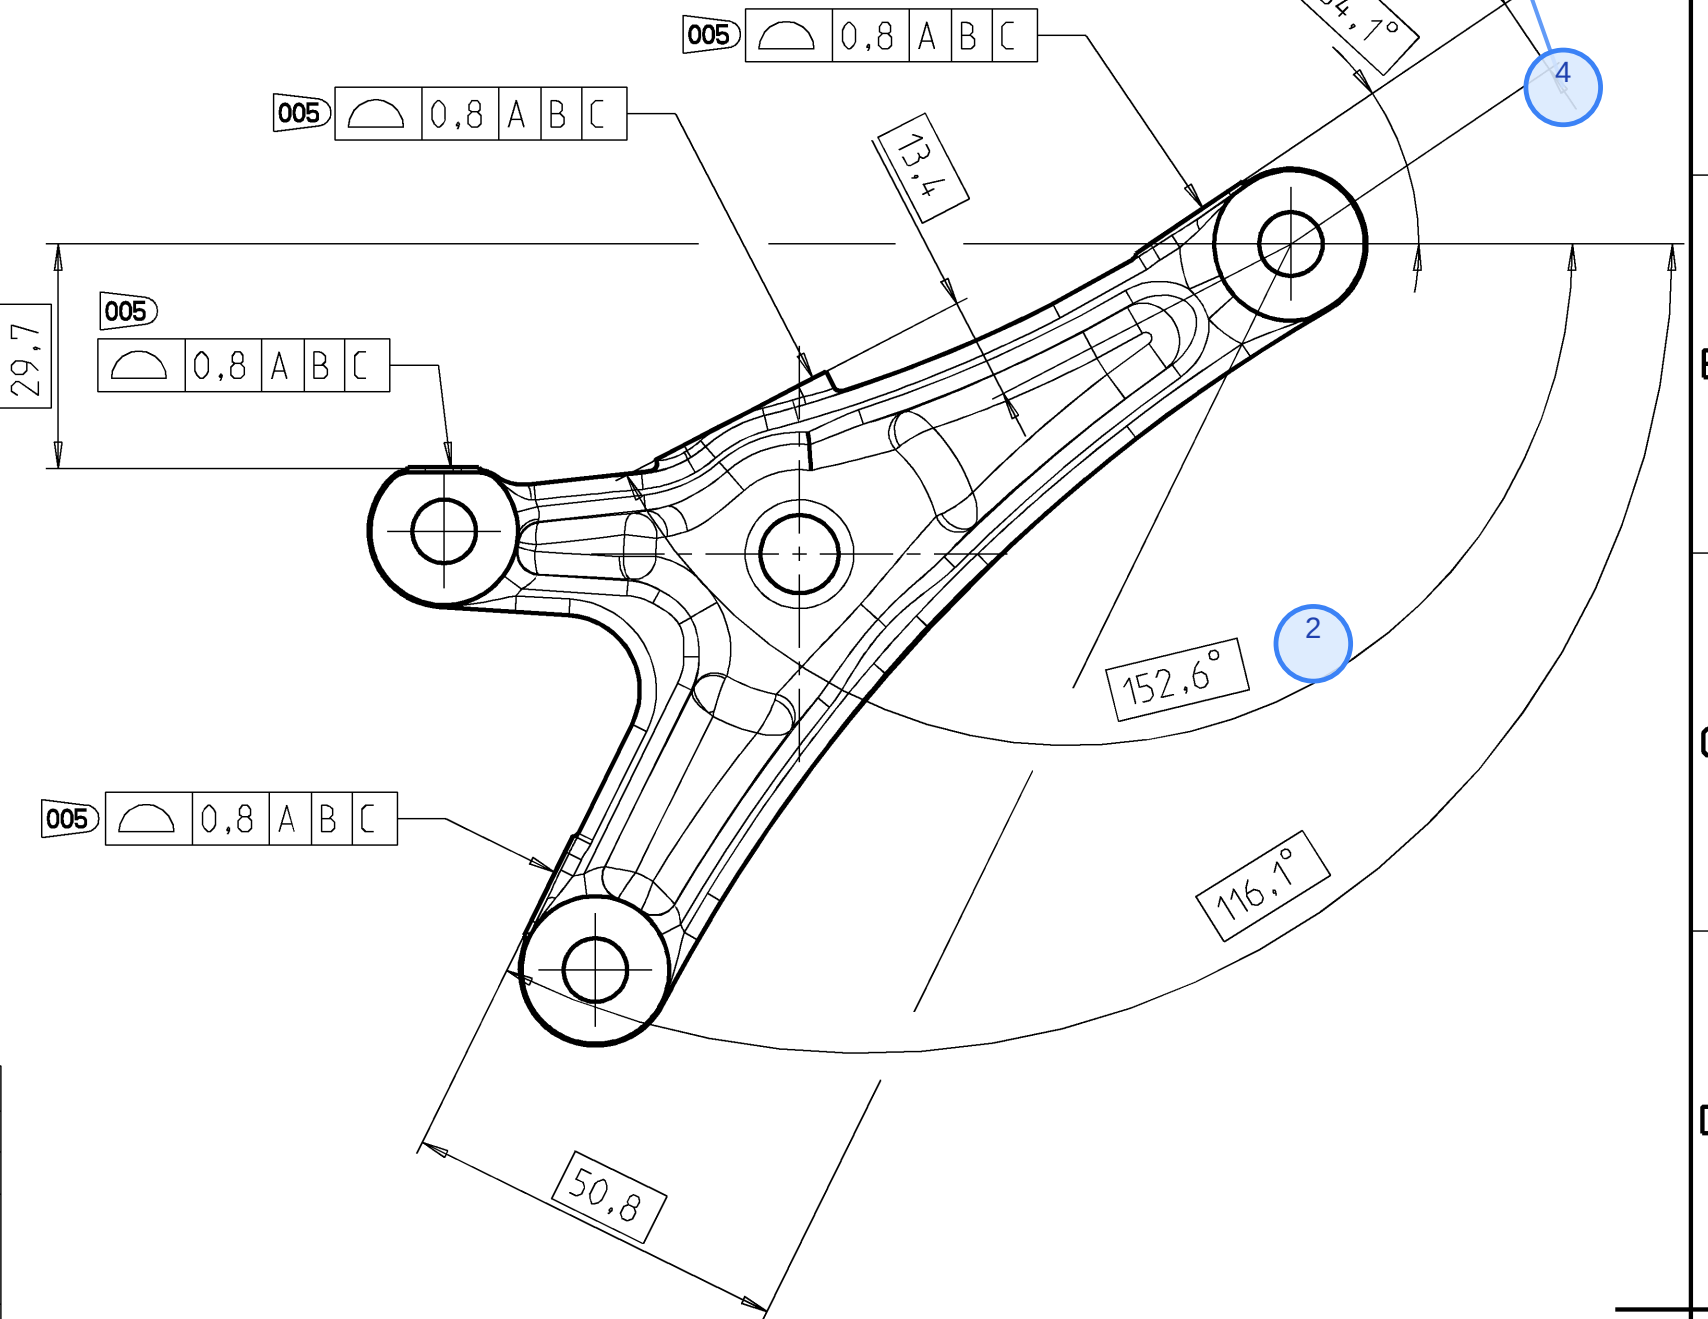

Aenderungs.-Nr. Modification: Nr. Numero de modif.	Anzahl Nb Nombre	Index	Datum Date Date	Geaendert Abg. Modifie	Gepueft Inspr. Verifie	Beschreibung Description Description
ECN550328	11	001	03/11/2021	lmbbrg5	lmbroa0	3D Update with supplier design: added Machining pads
ECN552964	1	002	22/11/2021	lmbgel3	lmbroa0	Updated tolerance from +0.1 to ±0.1
ECN585565	1	003	08/04/2022	lmbgim0	lmbmih0	changed round dimension to 0.1mm
ECN626240	4	004	13/10/2022	lmbgim0	lmbroa0	updated tolerances- added ref. C
ECN707977	5	005	13.10.2023	lmbmih0	lmbbea1	Update Form Tolerances and dimension

GCR Remove sand and dust	Sand und Staub entfernen Enlever sable et poussière
Sauberkeitsanforderung nach Cleanliness requirement according to Exigence de propreté selon	TLV 12586538

Die offiziell freigegebene original Zeichnung ist im LIEBHERR PLM-System abgelegt. Bitte überprüfen Sie den Freigabestand der Kopie vor Verwendung.
The released original Drawing is located in the LIEBHERR PLM-System. Check the validation level of copy prior use.
Le dessin original officialisé est sauve dans le système PLM LIEBHERR. Contrôlez le niveau de validation de la copie avant l'emploi.

ISO 16016: Weitergabe sowie Vervielfältigung dieses Dokumentes, Verwertung und Mitteilung seines Inhalts sind verboten, soweit nicht ausdrücklich gestattet. Zuwiderhandlungen verpflichten zum Schadenersatz. Alle Rechte für den Fall der Patent-, Gebrauchsmuster- oder Geschmackschutzmusterprüfung vorbehalten.

ISO 16016: The reproduction, distribution and utilization of this document as well as the communication of its contents to others without express authorization is prohibited. It may be held liable for the payment of damages. All rights reserved for the purpose of patent, utility model or design protection.

ISO 16016 : Toute communication ou reproduction de ce document, toute exploitation ou communication de son contenu sont interdites, sans autorisation expresse. Tout manquement à cette règle est illicite et expose son auteur au versement de dommages et intérêts. Tous droits réservés pour le cas de la délivrance d'un brevet, d'un modèle d'utilité ou d'un modèle de présentation.

Allgemeineintoleranzen / General tolerances Tolérances générales ISO 2768 - mK		CAD Masse CAD mass Masse CAO (Kg) Schweißnähte Welds 0 % Cordons de soudure		Modell oder Gelesen Nr. Pattern or die No. Modèle ou matrice No. 13523515		Ersatz für/Replacement pour/Remplace 	
Radien und Fasen Rounds and chamfers Rayons et chanfreins ISO 2768 - cK		0.185				Oberflächenbeschaffenheit/Surface texture/Etat de surface 	
Projektion Projection 1 Projection				Datum Date/Date		Name Name/Name	
Gezeichnet/Drawn/Dessiné		2021-03-05		lmbgel3			
Technischer Referenz Technical reference/Référence technique		-				Werkstoff/Material/Matière EN AC-AI Si8Cu3	
Approved						-	
When the "Approved Date", "Approved Name", "State", "Released on" and "Released by" fields are empty, you can find these information in the LIEBHERR PUM system.							
State		Released on		Released by			
VERTRAULICH-CONFIDENTIAL-CONFIDENTIEL							
LIEBHERR WERK FACTORY USINE LMB		A2		Masstab/Scale/Echelle 1:1			
Beschreibung/Description/Dénomination KONSOLE CONSOLE CONSOLE				Zeichnungs Nr./Drawing No./No de dessin 94 050 4402 01			
				Zeichnungsindex Drawing index Index du dessin 005			
				Ident Nr./Ident No./No d'ident 13523526		Blatt/Page/Feuille 1 / 1	
3D model: 13523526 Version: 05.1 13-10-2023 11:35:59 AM Drawing version: 05.3 13-10-2023 01:49:00 PM Article number: 13523526 Revision: 05 2023-10-13 11:19:52 CEST							